



준공도면 변경사항 가야대~기지 RCS(1~4번) 전기간선도

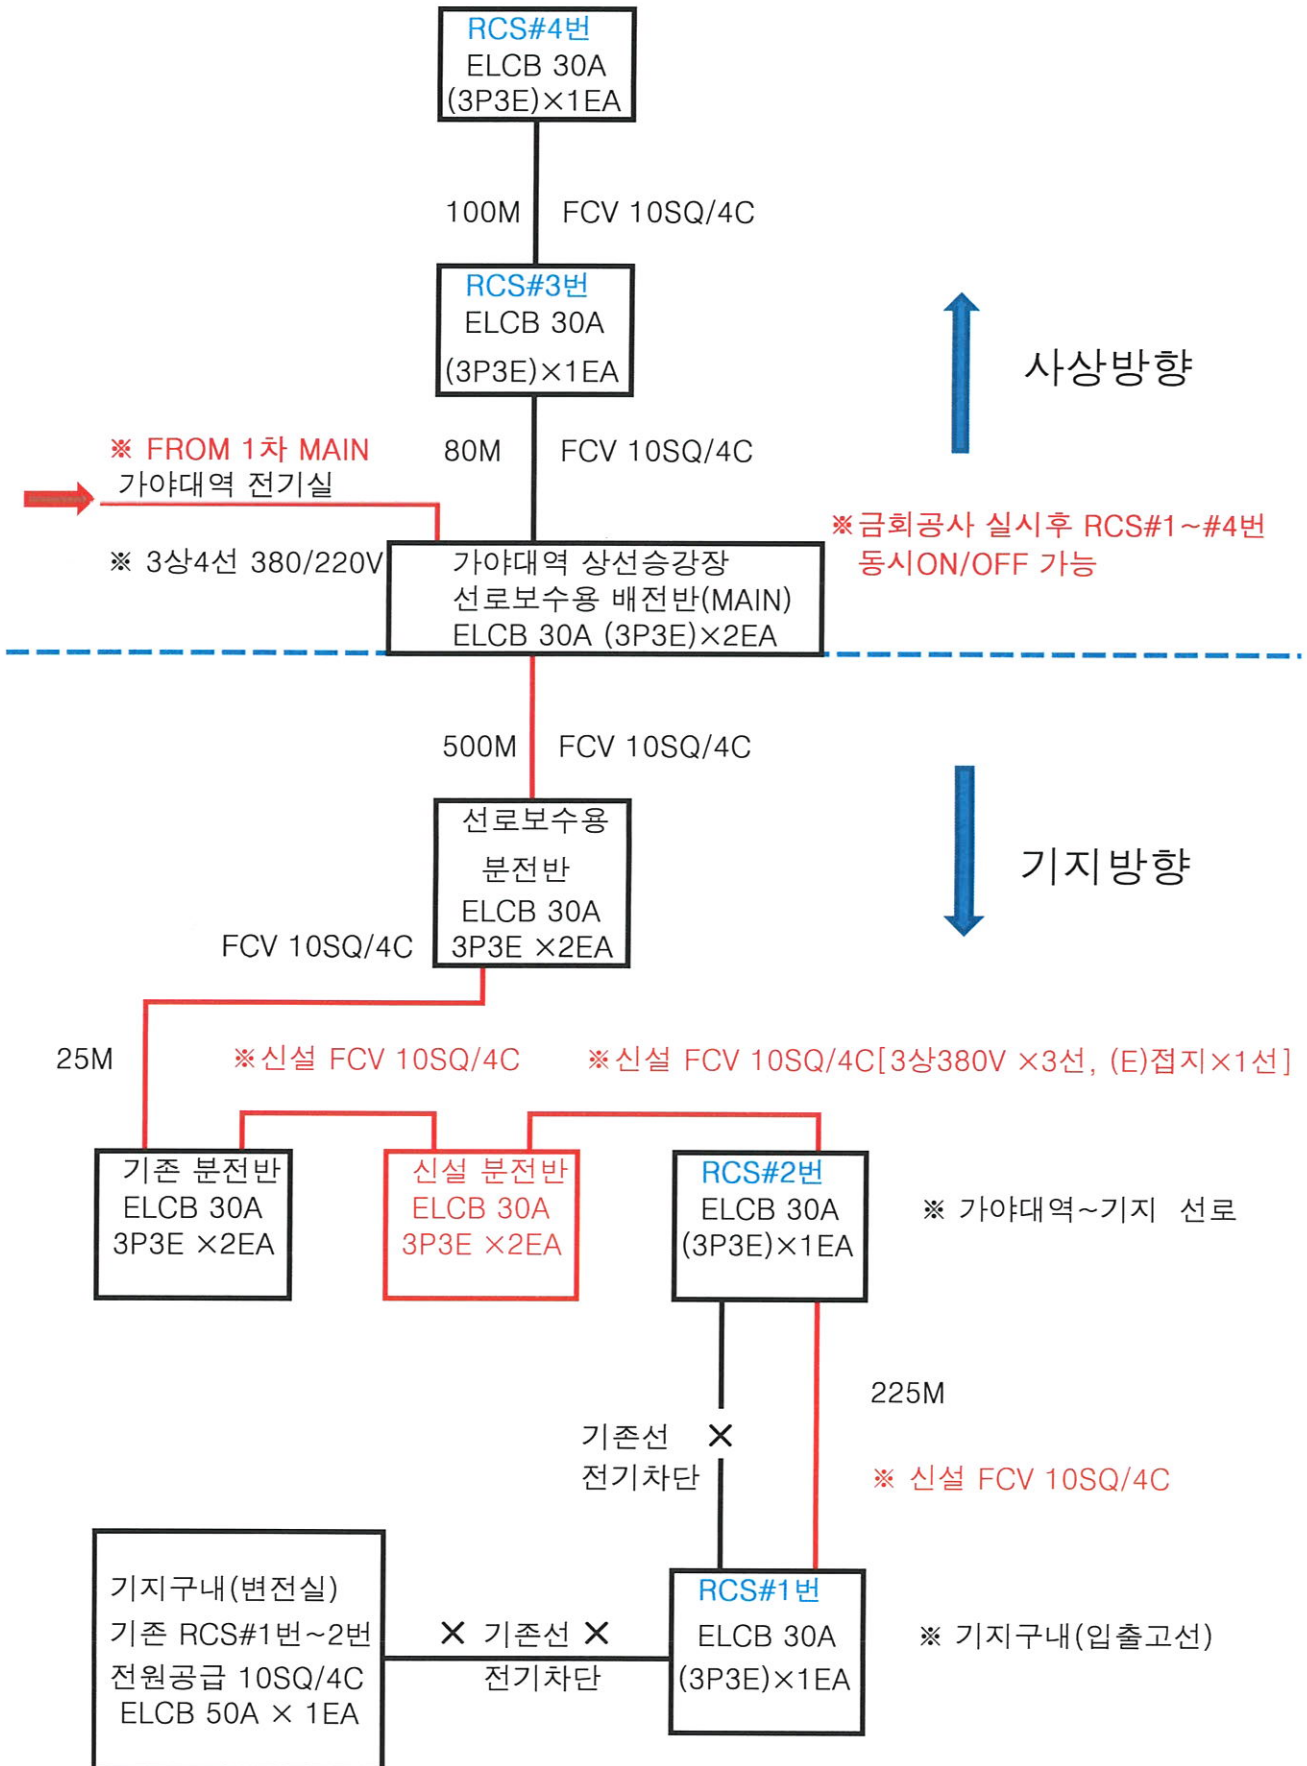

RCS R1-MP

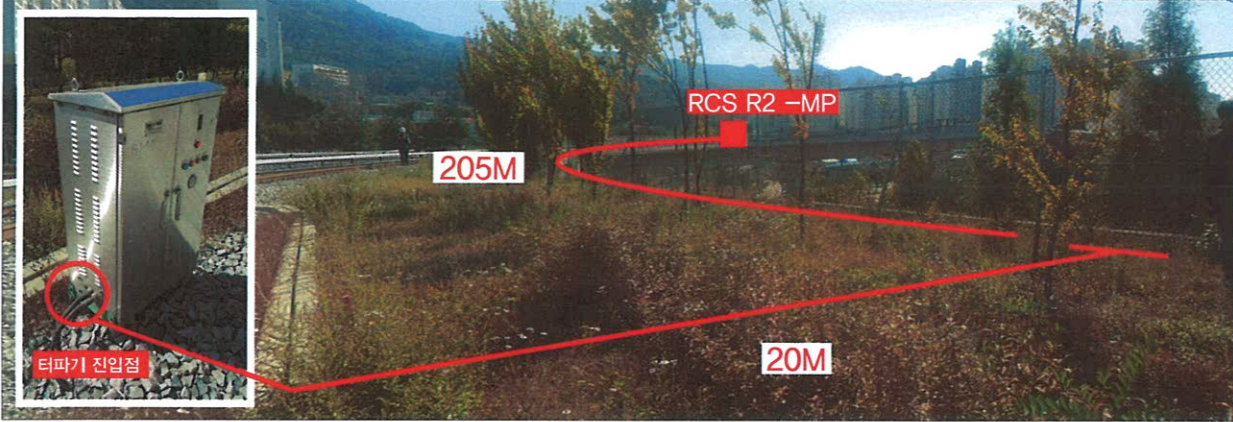

RCS R2-MP



SUS외부형(노출형) 300x300
- ELCB 30A / AC 460V
/ 3P3E (2EA)